Escorteurs d'escadre
Type SURCOUF-2ᵉ Tranche

Construits à LORIENT
sur les plans du Service Technique des Constructions et Armes Navales

RETOMBE AU PLAN D'ÉCHOUAGE

Echelles: 0,01 0,05

Conforme à l'exécution (à la date du 1-1-57)

Objet de la retombe

1/ Déplacement de la tourelle de 127 Ext AR et modification des soutes à munitions
2/ Modification de l'emménagement de la région AV
3/ Modification de l'intérieur membre du C.51

Nota : Les cotes communes aux Escorteurs d'escadre des tranches 49.50.51 et à ceux de la tranche 52 n'ont pas été reportées sur cette retombe (voir PL3)

½ COUPE AU C 51 (vue de l'AV)

Echelle 1/20

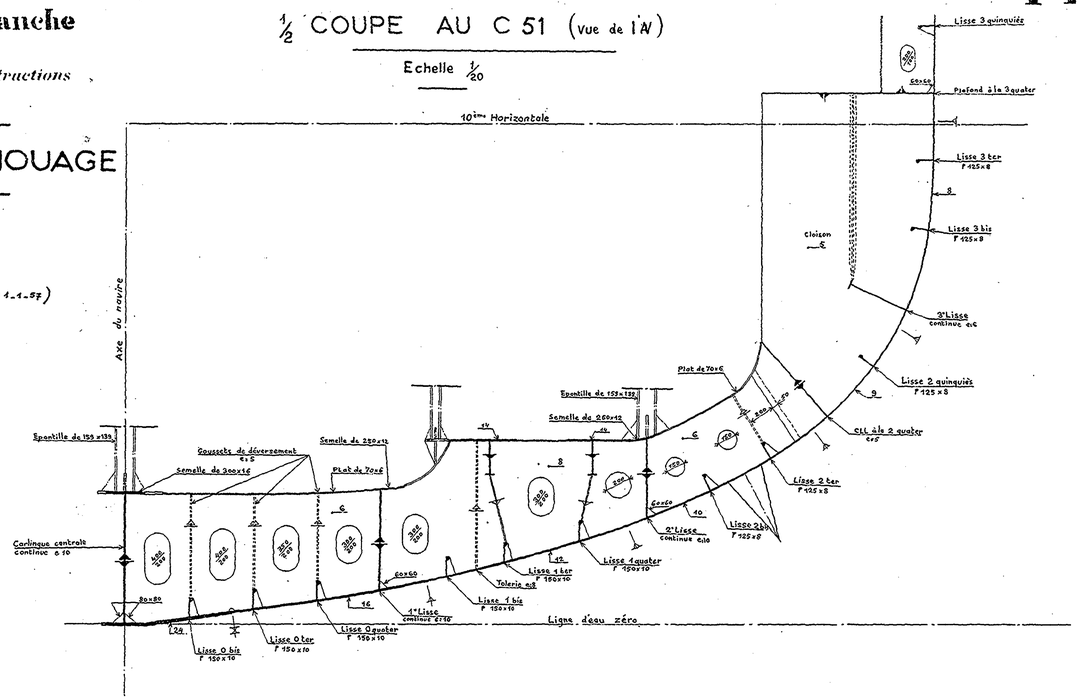

VUE LONGITUDINALE

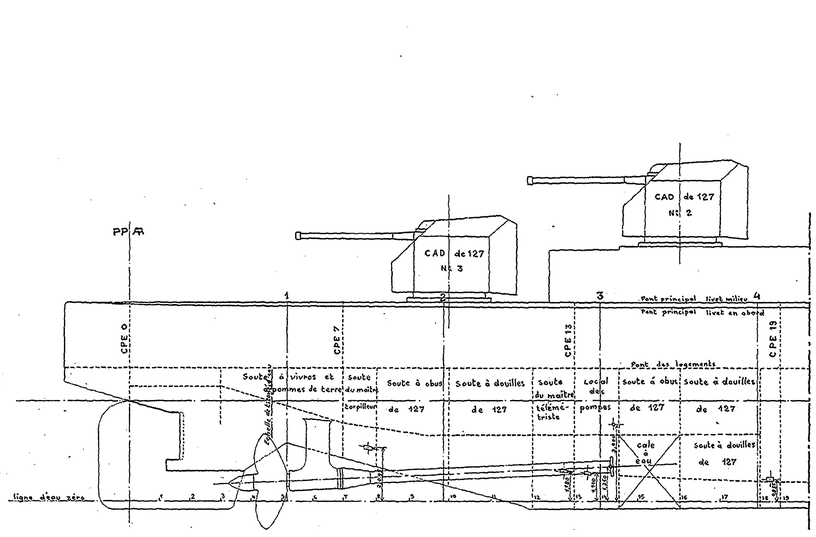

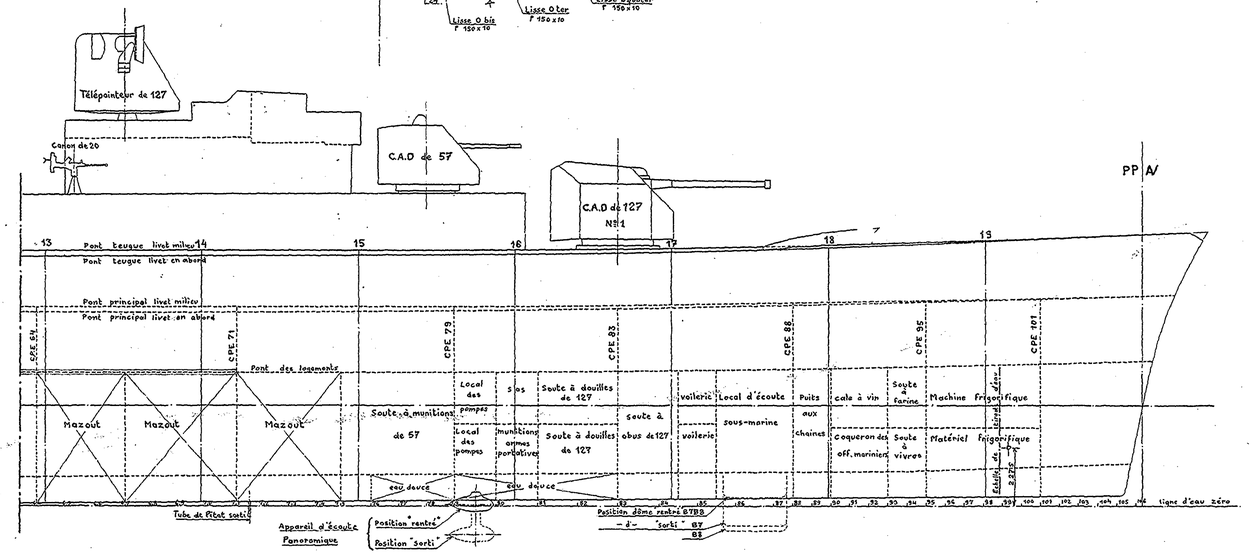

½ VUE PAR DESSUS ET ½ COUPE A LA FLOTTAISON

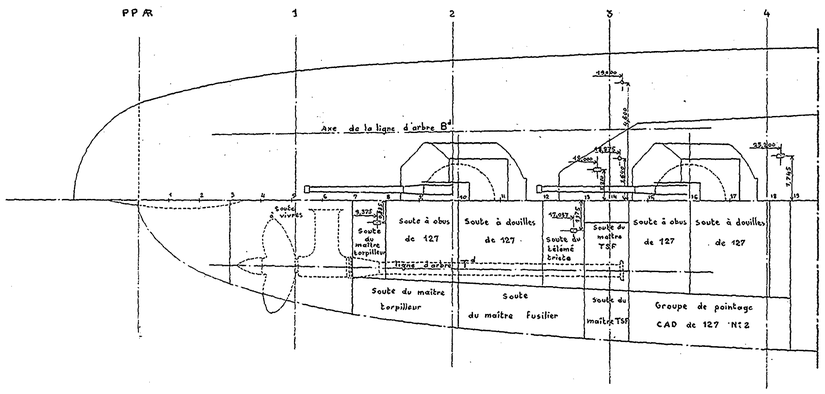

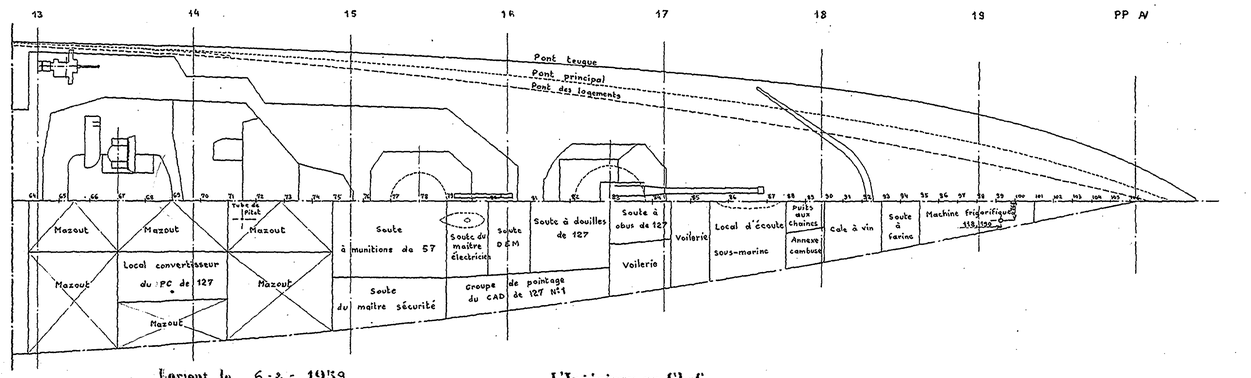

Lorient le 6-2-1959
L'Ingénieur en Chef
du Génie Maritime PICARD

L'Ingénieur en Chef
du Génie Maritime PICARD
Chef de la Section des Constns Neuves

L'Ingénieur Général CASTELLAN
Directeur des Constructions et Armes Navales